
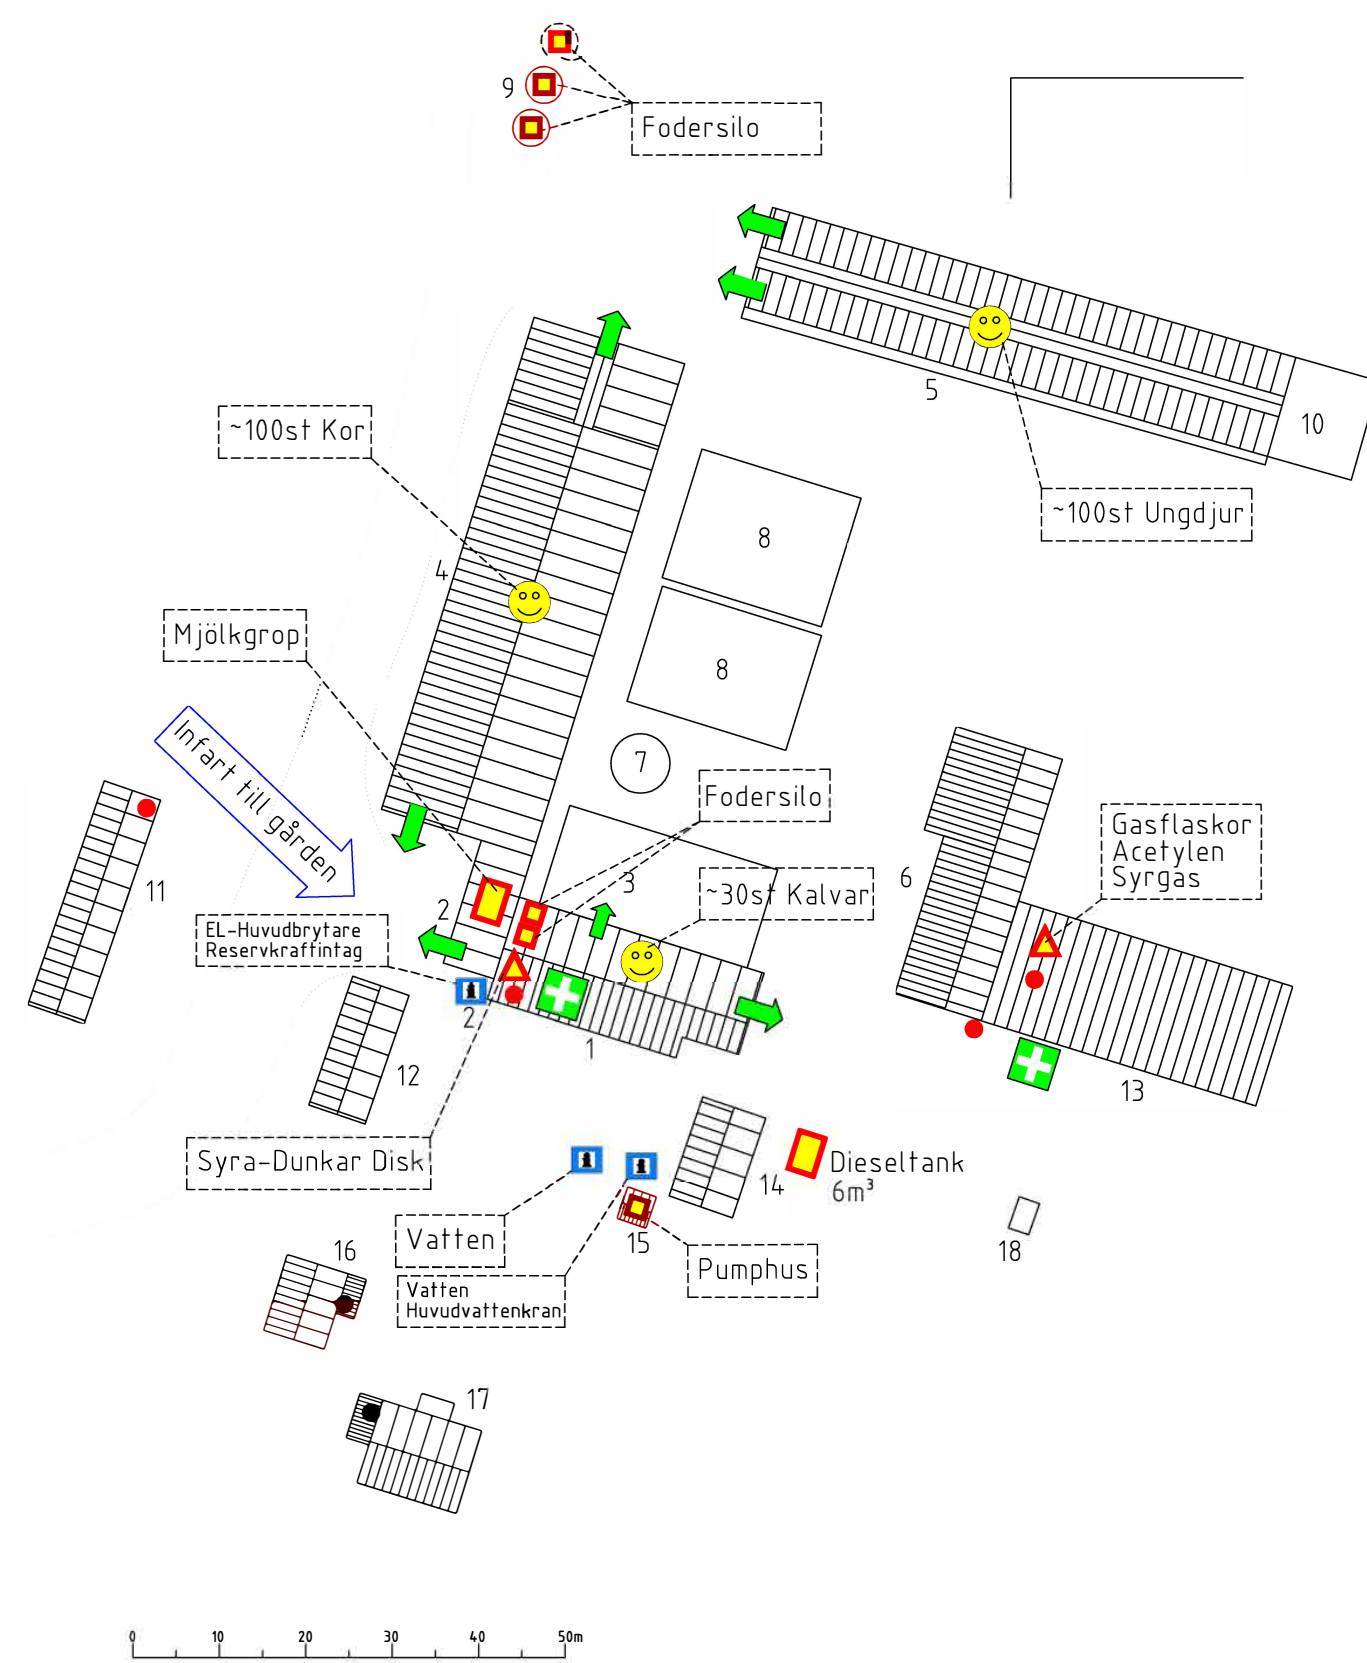



FÖRKLARINGAR

-  DJUR SOM SKA RÄDDAS
-  UTRUSTNING SOM SKA SKYDDAS
-  UTRYMMNINGSVAG
-  BRANDSLÄCKARE
-  FÖRSTA HJÄLPEN
-  FÖR INFORMATION

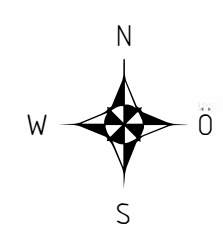

1. GAMLA KOSTALLET
2. MJÖLKNINGSSTALL
3. FASTGÖDSELPLATTA
4. KALL LÖSDRIFT KOR
5. KALL LÖSDRIFT UNGDJUR
6. VAGNSLIDER
7. PUMPBRUNN
8. GÖDSELBEHÅLLARE
9. FODERTORN
10. GÖSELLAGUN
11. VEDBOD, VAGNSLIDER, GARAGE
12. FÖRRÅDSBOD
13. VERKSTAD
14. FÖRRÅDSBOD
15. PUMPHUS
16. BOSTADSHUS
17. BOSTADSHUS
18. SMÖRJGROP

BET	ANT	ÄNDRINGEN AVSER	DATUM	SIGN
RELATIONSHANDLING				
TYPGÅRDEN				
WSP Systems Elteknik Besöksadress: Kungsängsg. 29 751 45 UPPSALA Telefon 018/780 56 00 Telefax 018/780 56 49				
UPPDRAG NUMMER	KONSTRUERAD AV	HANDLÄGGARE		
08-001	HJ	HJ		
DATUM	ANSVARIG			
2008-12-18	HENRIK JANSSON			
TYPGÅRDEN EXEMPEL				
ORIENTERINGSPLAN BRAND				
SKALA	NUMMER	BET		
1:400 - A3	E646-S001			